


Legende

-  Natura 2000-Gebiet (FFH-Gebiet, § 32 BNatSchG)
-  Biotopkartierung Bayern mit Nummer
- Maßnahmen**
-  Grenze der Ersatzmaßnahme
-  Grenze der Waldneuschaffungsmaßnahme
-  Nummer der Maßnahme
-  Erstaufforstung von Mischwaldbeständen
-  Anlage gestufter Waldmäntel
-  Pflanzung von Solitärbäumen bzw. einer Eichengruppe
-  Extensivierung von Grünland nach Aushagerung
-  Neuanlage bzw. Umwandlung zu extensivem Grünland
-  Anlage feuchter Seigen durch Oberbodenabtrag
-  Anlage von temporären Kleingewässern
-  Entwicklung von Röhricht- und Hochstaudenfluren nach Abflachung der Grabenböschungen
-  Pflege von Streuwiesen (Mäh im Herbst/Winter)
-  Pflege von Streuwiesen nach Entbuschung

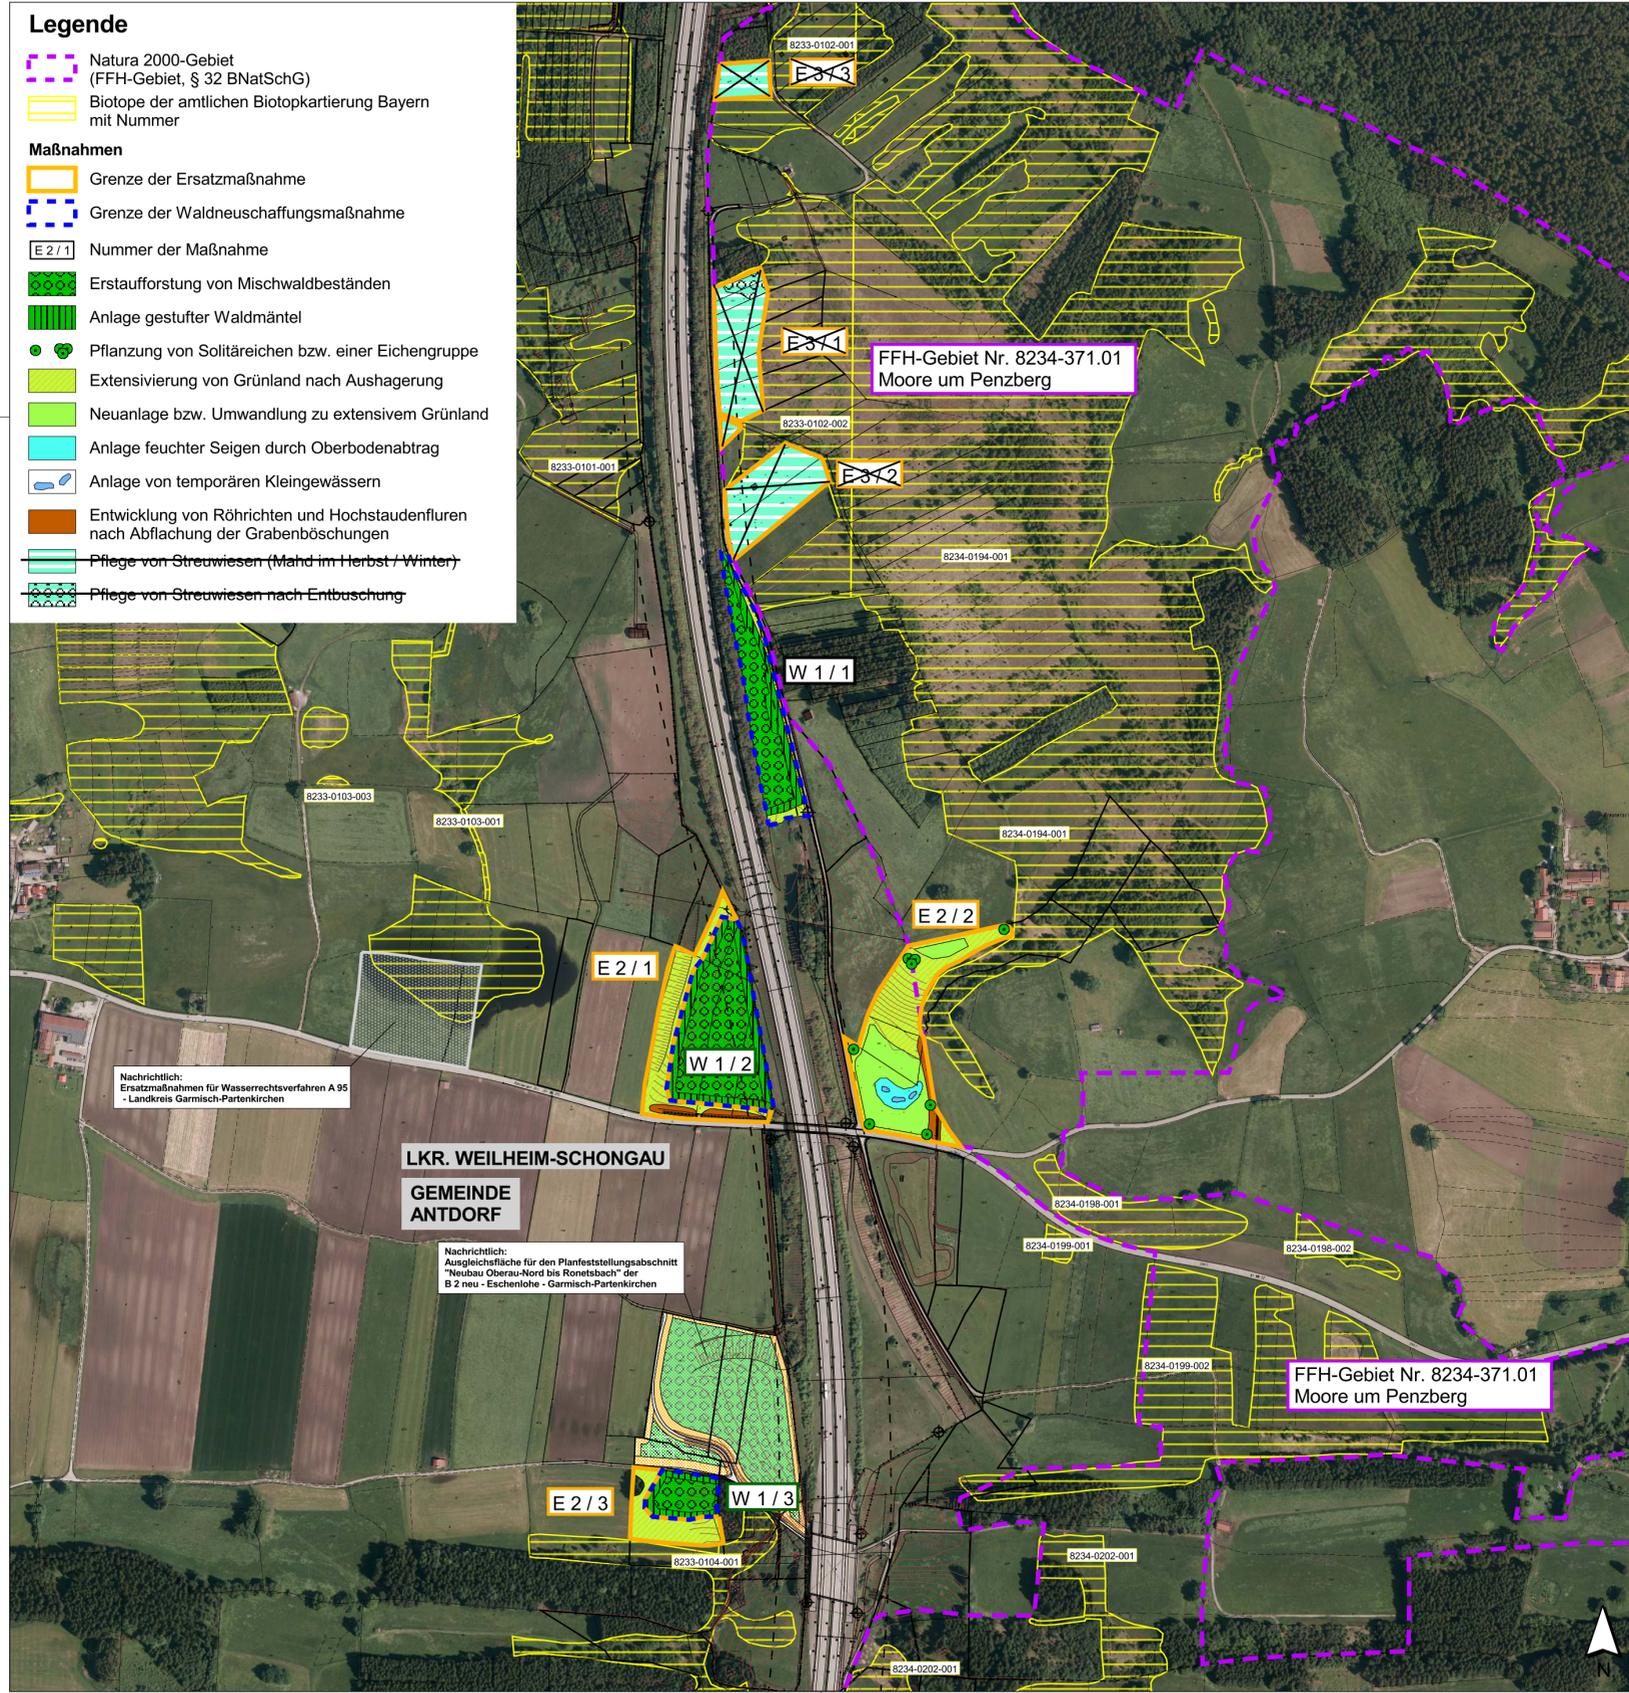

E 2: Ersatzmaßnahme zur Sicherung der Leistungs- und Funktionsfähigkeit des Naturhaushaltes **K 1, 3 und 4**

Magerwiesen östlich von Antdorf (3 Teilflächen)

Ziel / Begründung der Maßnahme:

- Kompensation für Beeinträchtigungen der Lebensräume im Bereich des Auerberges / Höhenberges, des Feuchtbiotopkomplexes zwischen Höhenberg und B 2, der geplanten Halbbanschlussstelle bei Gut Weghaus und von geplanten Grünflächen am Anschluss Oberau-Nord durch Entwicklung von Magerwiesen
- Bereicherung des Landschaftsbildes mit einer Baumgruppe und Einzelbäumen

Maßnahmenbeschreibung:

- Extensivierung von Grünland und Neuanlage bzw. Umwandlung zu extensivem Grünland mit autochthonem Saatgut für Feuchtwiesen im oberen und für Frischwiesen im unteren Bereich der Fläche
- Pflanzung einer Eichengruppe (Teilfläche E2/2 oberhalb des Hanges) und von Einzelbäumen (Solitärbäumen) entlang der Grenzen
- Abflachung der Grabenböschungen auf den Teilflächen E2/1 und E2/2 und Entwicklung von Röhricht- und Hochstaudenfluren
- Anlage einer feuchten Seige mit temporär wasserführenden Kleingewässern durch Bodenabtrag mit Entwicklung von Röhricht- und Hochstaudenfluren
- Belassen von jährlich wechselnden Brachestreifen im Grünland

Gesamtfläche: 3,03 ha, Anrechenbare Fläche 2,98 ha

~~**E 3:** Ersatzmaßnahme zur Sicherung der Leistungs- und Funktionsfähigkeit des Naturhaushaltes **K 1, 3 und 4**~~

~~**Pflege von Streuwiesen östlich von Antdorf (3 Teilflächen)**~~

~~**Ziel / Begründung der Maßnahme:**~~

~~**Maßnahmenbeschreibung:**~~

~~**Gesamtfläche: 1,96 ha, Anrechenbare Fläche: 1,16 ha**~~

Maßnahme E3 entfällt im Zuge der 2. Tektur, stattdessen erfolgt eine Abbuchung aus dem künftigen Ökokonto Antdorf.

W 1: Maßnahme zur Neuschaffung von Wald **K 3**

Laubmischwälder mit gestuftem Waldmantel östlich von Antdorf (3 Teilflächen)

Ziel / Begründung der Maßnahme:

- Ausgleich für Waldflächenverluste nach BayWaldG durch Entwicklung von Laubmischwäldern mit gestuftem Waldmantel

Maßnahmenbeschreibung:

- Erstaufforstung von Mischwaldbeständen mit gebietsheimischen Laubgehölzen* (Ziel: Buchen-Tannenwald mit den Hauptbaumarten Buche und Tanne, sowie einzelnen Edellaubholzarten)
- "Wuchsbezirk: „Oberbayerische Jungmoräne und Molassevorberge“, mit Teilwuchsbezirk „Westliche kalkalpine Jungmoräne“
- Anlage gestufter Waldmäntel durch Pflanzung standortheimischer Baum- und Straucharten mit versprunghaften Randlinien
- Anlage kleinflächiger Sonderstandorte (Totholz)
- Extensivierung von Grünland auf kleinflächigen Restflächen, die nicht aufgeforstet werden sollen

Gesamtfläche: 3,18 ha, als Waldneuanlage anrechenbare Fläche: 3,03 ha

2. Tektur vom 27.07.2018 zu den Planfeststellungsunterlagen

Nr.	Änderung gegenüber der Planfassung vom 24.04.2017	geprüft	Datum	Name
1	Entfall der Ersatzmaßnahme E 3	Sachgebiet 13 Abteilung 1	Juli 2018	Reischl/Holzmann Kränzlein Müssig Willschek

1. Tektur vom 24.04.2017 zu den Planfeststellungsunterlagen

Nr.	Änderung gegenüber der Planfassung vom 31.03.2011	geprüft	Datum	Name
1	Aktualisierung der Schutzgebietsabgrenzungen	Sachgebiet 13 Abteilung 1	April 2017	Holzmann Kränzlein Müssig Willschek
2	Änderungen der Ersatz- bzw. Waldneuschaffungsmaßnahmen E 2, E 3 und W 1			

Bearbeitung:

bearbeitet	Datum	Name
März 2011		Pöllinger / Holzmann
gezeichnet	März 2011	Hunger
geprüft	März 2011	Dr. Schober
Reg. Nr.		09033

Freistaat Bayern
Autobahndirektion Südbayern

Planfeststellung

B 2neu Eschenlohe - Garmisch-Partenkirchen

Neubau der B 2 Eschenlohe bis Oberau-Nord Bau-km 1+990 bis Bau-km 5+740 mit Neubau der Halbbanschlussstelle bei Gut Weghaus Strecken-km 63,595 A 95_260_8,263

Lageplan der landschaftspflegerischen Maßnahmen

Maßstab 1 : 5000

Aufgestellt: München, den 31.03.2011 Autobahndirektion Südbayern	2. Tektur Aufgestellt: München, den 27.07.2018 Autobahndirektion Südbayern
 Lichtenwald, Präsident	 Peiker, Ltd. Baudirektor
1. Tektur Aufgestellt: München, den 24.04.2017 Autobahndirektion Südbayern	Planfestgestellt mit Beschluss der Regierung von Oberbayern Az. 32-4354.2-2-3 München, 19.08.2019
 Peiker, Ltd. Baudirektor	Deindl Regierungsdirektor

Projekt: Geobasisdaten: © Bayerische Vermessungsverwaltung (Darstellung der Flurkarte als Eigentumsnachweis nicht geeignet)

Plattdatum: xx.xx.xxxx