


### Regelquerschnitt im Bereich Station 1+000

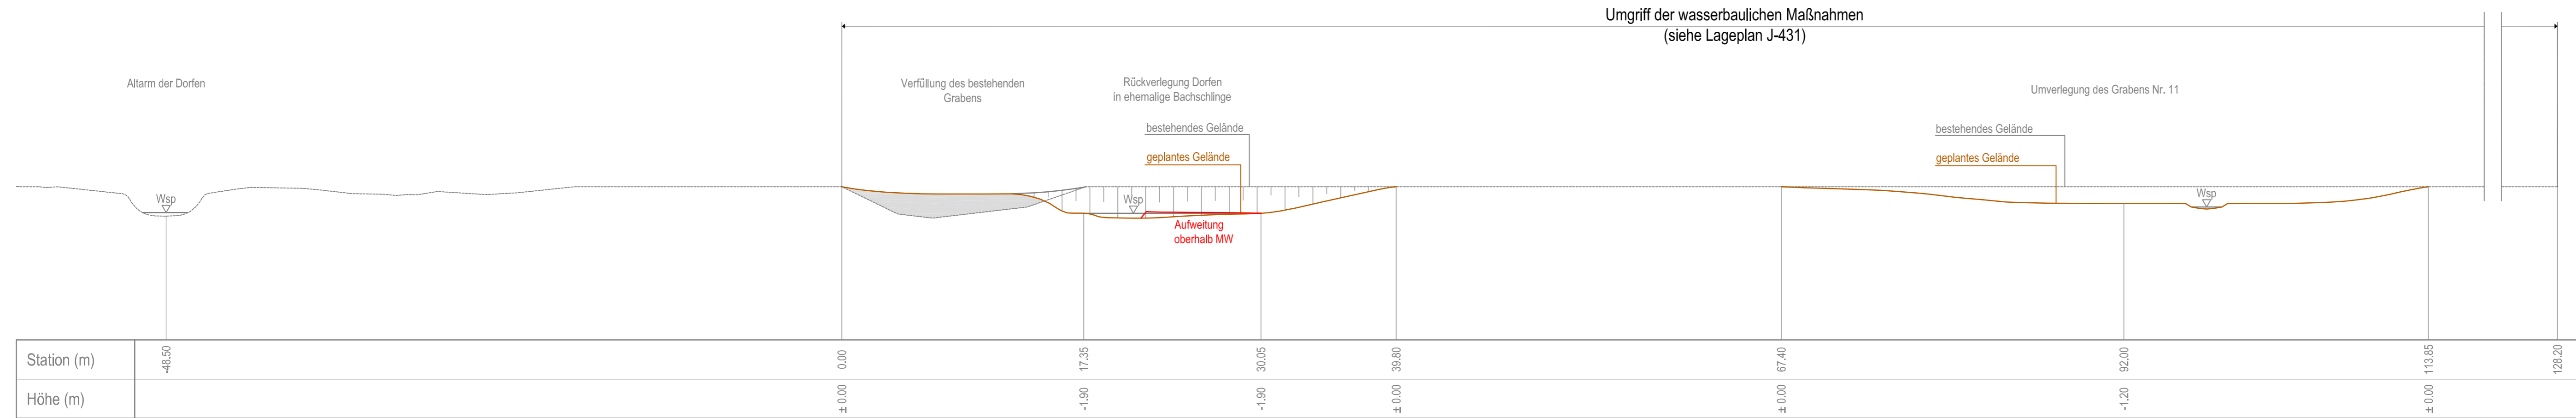

IN DIESEM PLAN FESTZUSTELLEN:

Verfüllung mit anstehendem Boden mit Darstellung des geplanten Geländes


geplantes Gelände

NACHRICHTLICH DARGESTELLT:

Station (m)	-0,50	0,00
Höhe (m)	± 0,00	-0,70

Roteintrag der Regierung von Oberbayern -Luftamt Südbayern-  
(Aufweitung oberhalb MW, NW-Bett)

### Regelquerschnitt im Bereich Station 0+450

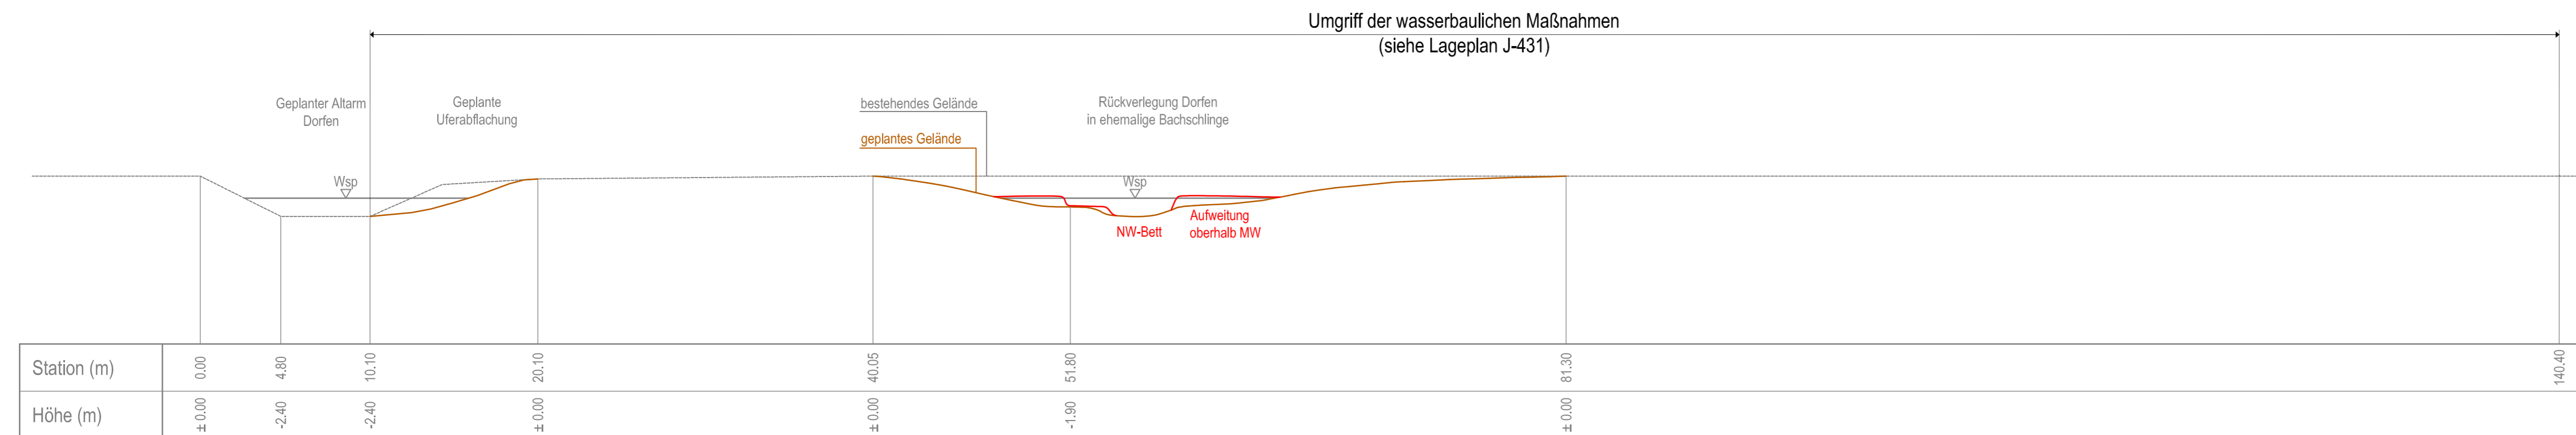

Dieser Plan wird gem. §§ 8 ff. des Luftverkehrsgesetzes (LuftVG) festgestellt.

Regierung von Oberbayern  
- Luftamt Südbayern -  
Büchner  
Ltd. Regierungsdirektor

## Planfeststellungsverfahren 3. Start- und Landebahn

**M** Flughafen München

Objekt LANDSCHAFTSPFLEGERISCHER BEGLEITPLAN GEWÄSSERAUSBAU	Erläuterungsber.Nr. J-401
Planart REGELQUERSCHNITT RENATURIERUNG DORFEN	Maßstab 1: 250

Planverfasser  Dr. Blasy - Dr. Overland Beratende Ingenieure GmbH & Co. KG Moosstraße 3 82279 Eching am Ammersee i.v. D. Rosar	Bearb.	Kehrer
	Gezeich.	Meuser
	Geprüft	Rosar
	Datum	17.08.2007

Flughafen München GmbH München, den .....20.08.2007	Geprüft	Datum	17.08.2007	Zeichen	BLOMEYER
gez. i.V. Dr. Josef Schwendner gez. i.V. Nils Eichbaum		Anlage Nr. J-432			